

DÉLKA VODOVODU  
OZNAČENÍ VRCHOLOVÝCH BODŮ

MĚŘÍTKA 1:100/100

IO 06 Výšková  
úprava vodovodu

HLOUBKA VÝKOPU

KÓTA VÝKOPU

HLOUBKA DNA POTRUBÍ

KÓTA DNA POTRUBÍ


KÓTA PŮVODNÍHO TERÉNU

SROVNÁVACÍ ROVINA

STANIČENÍ [km/m]

MATERIÁL-DÉLKA[m]

ULOŽENÍ

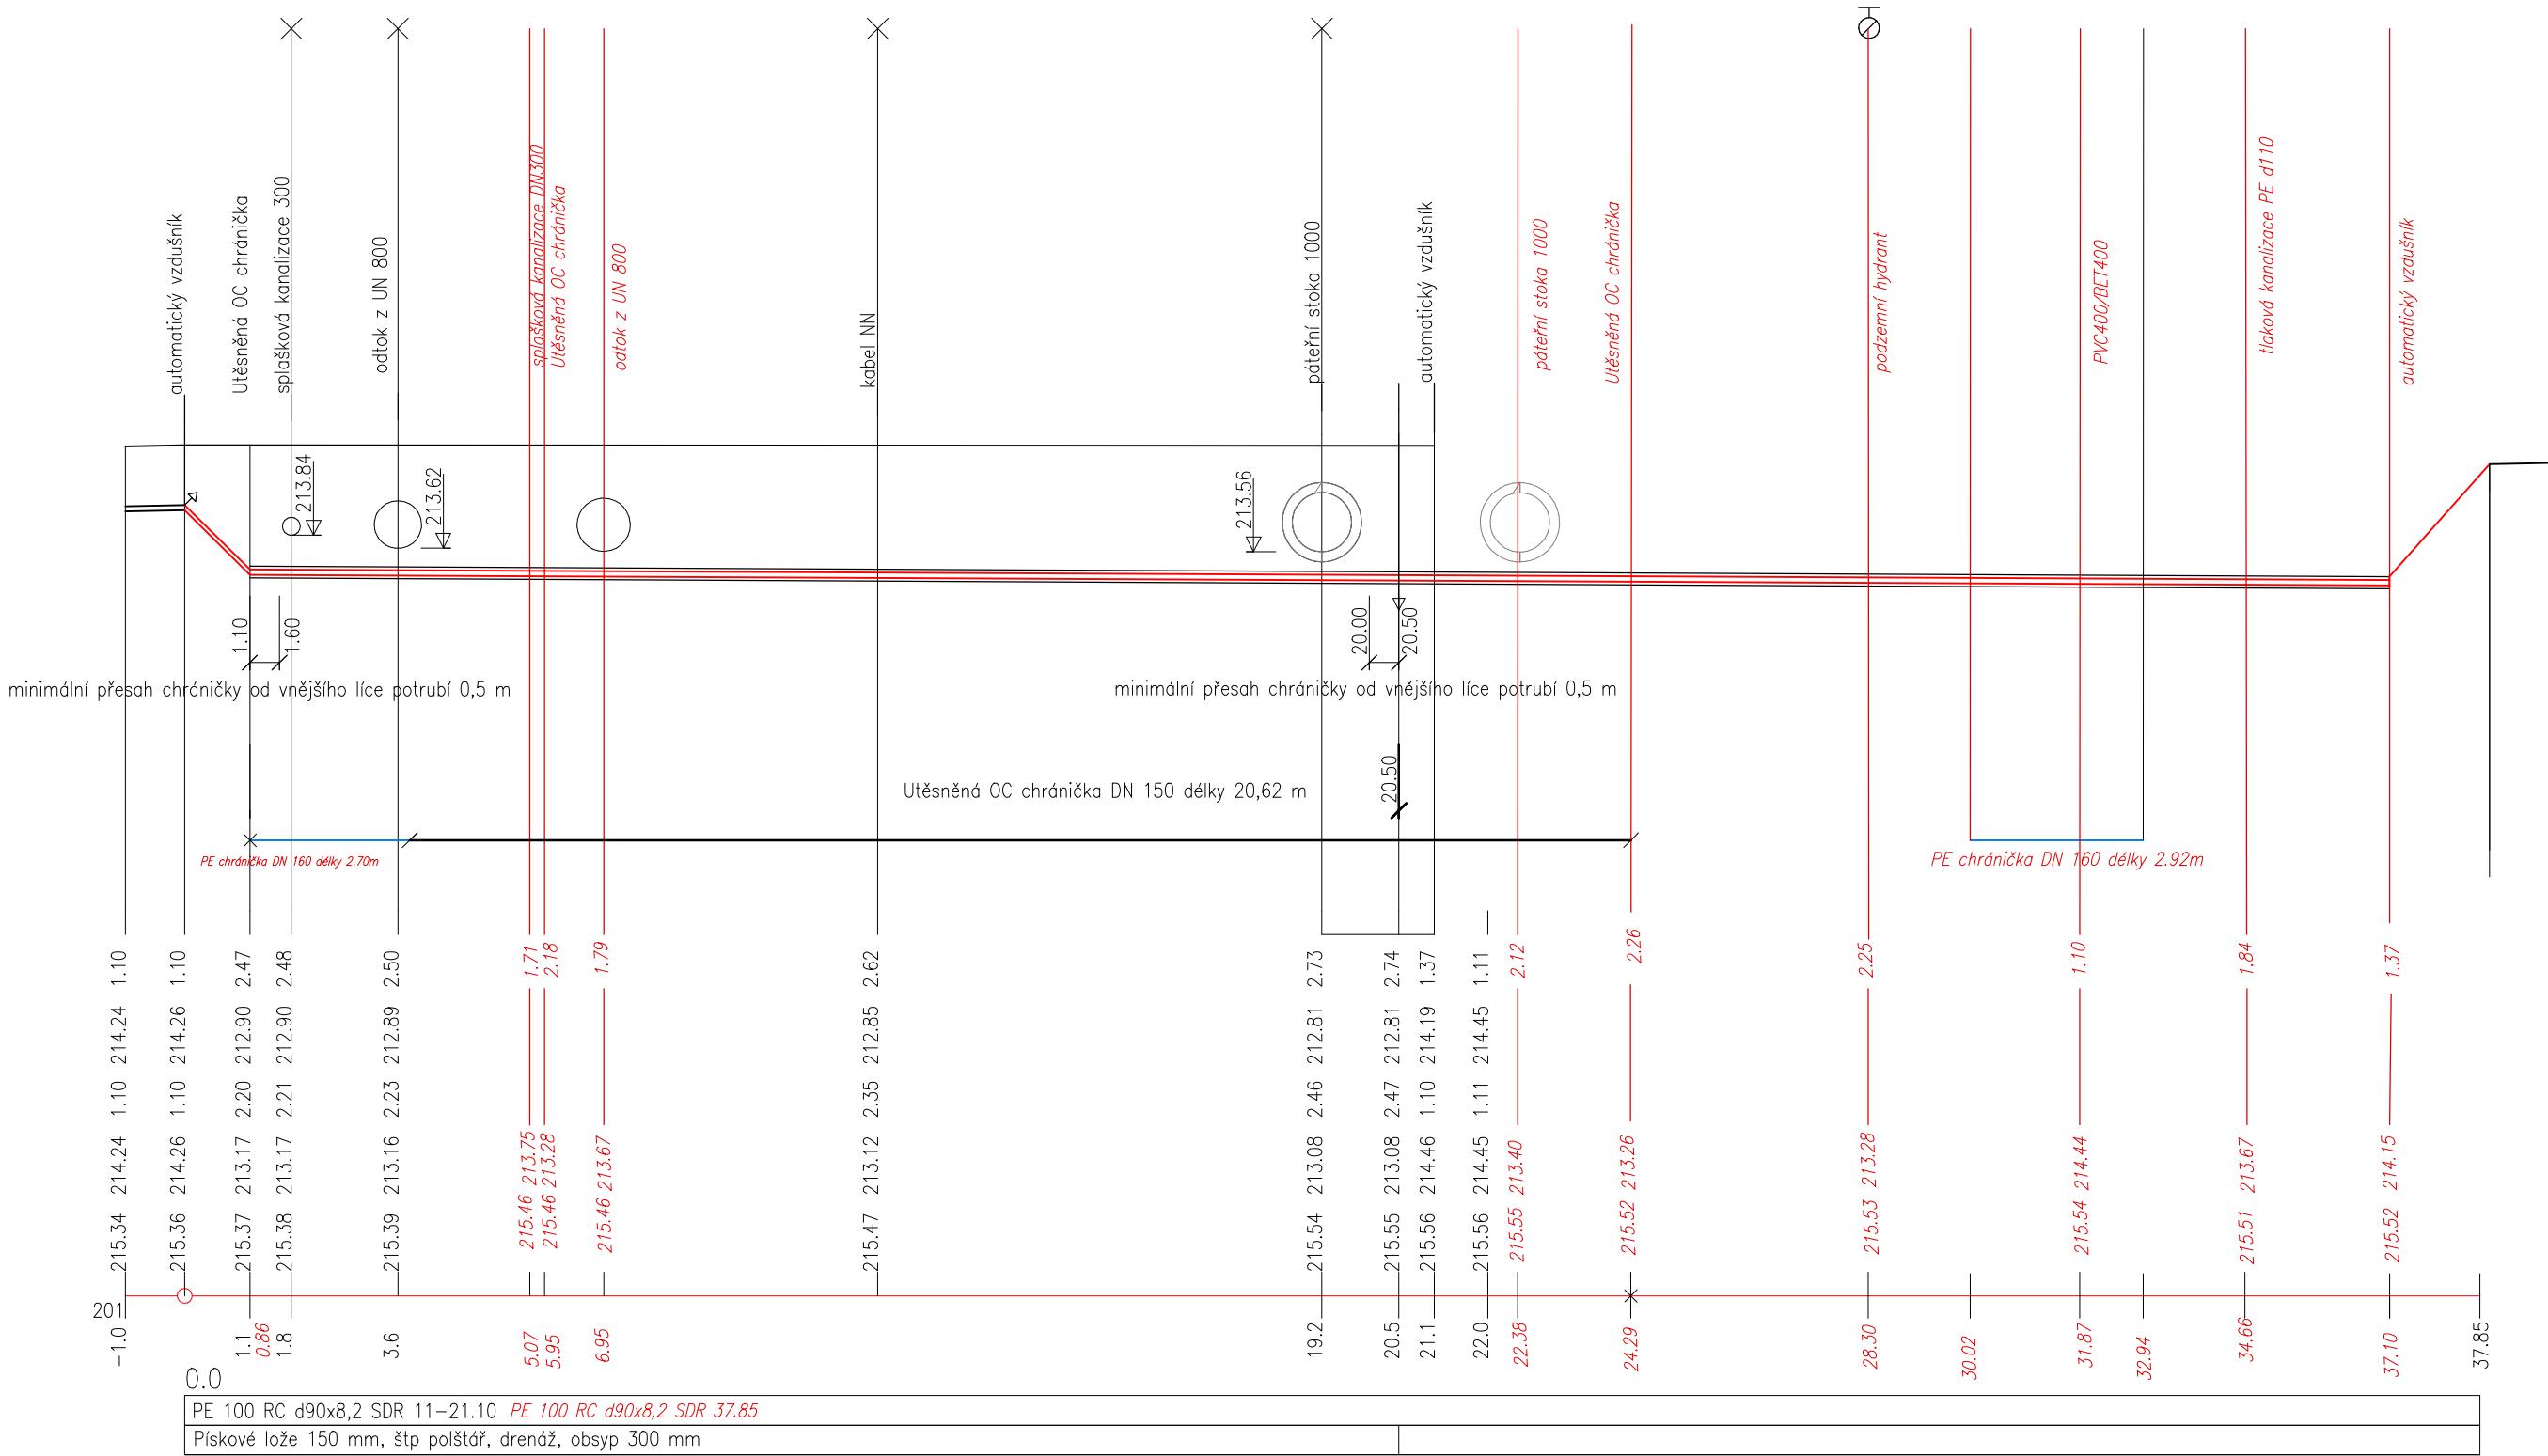

VYPRACOVAL	KONTROLOVAL	DATUM	<b>1. SčV, a. s.</b>  Ke Kablu 971  100 00 Praha 10  tel. 724 418 471	
Příbělská Markéta, DiS.	Petr Jilcha	30.9.2025		
STUPEŇ	DOKUMENTACE SKUTEČNÉHO PROVEDENÍ STAVBY			
NÁZEV VÝKRESU				
Stavební úpravy přečerpávací stanice a odlehčovací komory 10 v ulici Sportovní				
INVESTOR: Město Český Brod			Číslo výkresu: C.3	Formát: A3
			D.02.2 Podélné profily kanaliza	Měřítko 1:1000