


VZDÁLENOSTI ŠACHET  
OZNAČENÍ ŠACHET


10,59  
Š8/270°

SMĚROVÉ POMĚRY

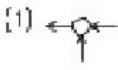

MĚŘÍTKA 1:200/100

PŘÍPRAVA Z Š8 - VYPOUŠTĚNÍ NÁDRŽE NA ČSOV

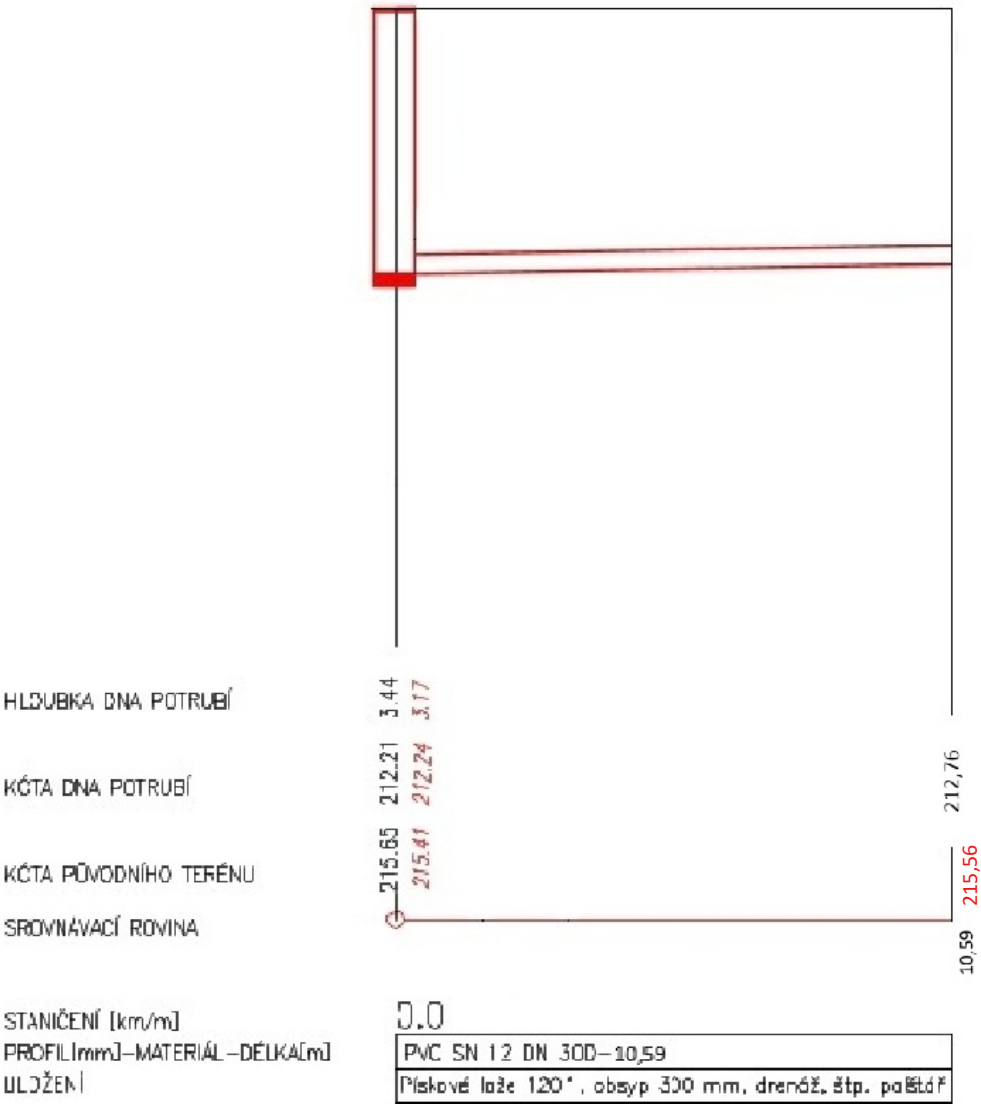

VZDÁLENOST ŠACHET  
OZNAČENÍ ŠACHET


18,19  
Š8/270°

SMĚROVÉ POMĚRY



MĚŘÍTKA 1:200/100

PŘÍPRAVA Z Š2 - ODTOK DO VODOTEČE

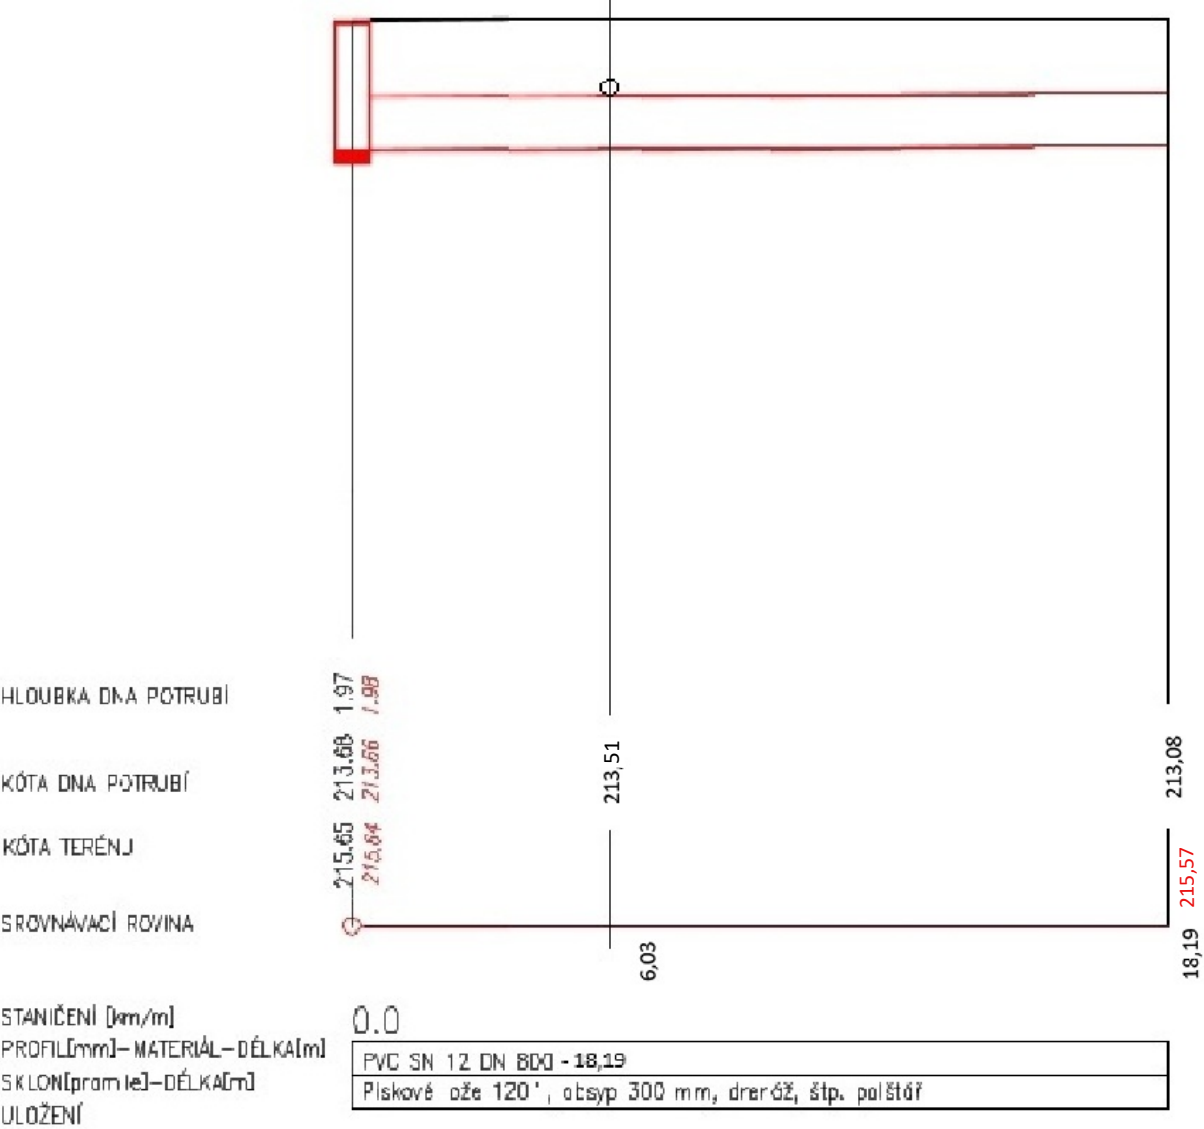

VYPRACOVAL	KONTROLOVAL	DATUM	<b>1. SčV, a. s.</b>  Ke Kablu 971 100 00 Praha 10  tel. 724 418 471	
Příbelská Markéta, DiS.	Petr Jicha	30.9.2025		
STUPEŇ	DOKUMENTACE SKUTEČNÉHO PROVEDENÍ STAVBY			
NÁZEV VÝKRESU  Stavební úpravy přečerpávací stanice a odlehčovací komory 10 v ulici Sportovní				
INVESTOR: Město Český Brod			Podélný profil kanalizace	Formát:A3
			budovaci napojení	D.02.3
			Měřítko 1:1000	