


VZDÁLENOST
OZNAČENÍ

7,94

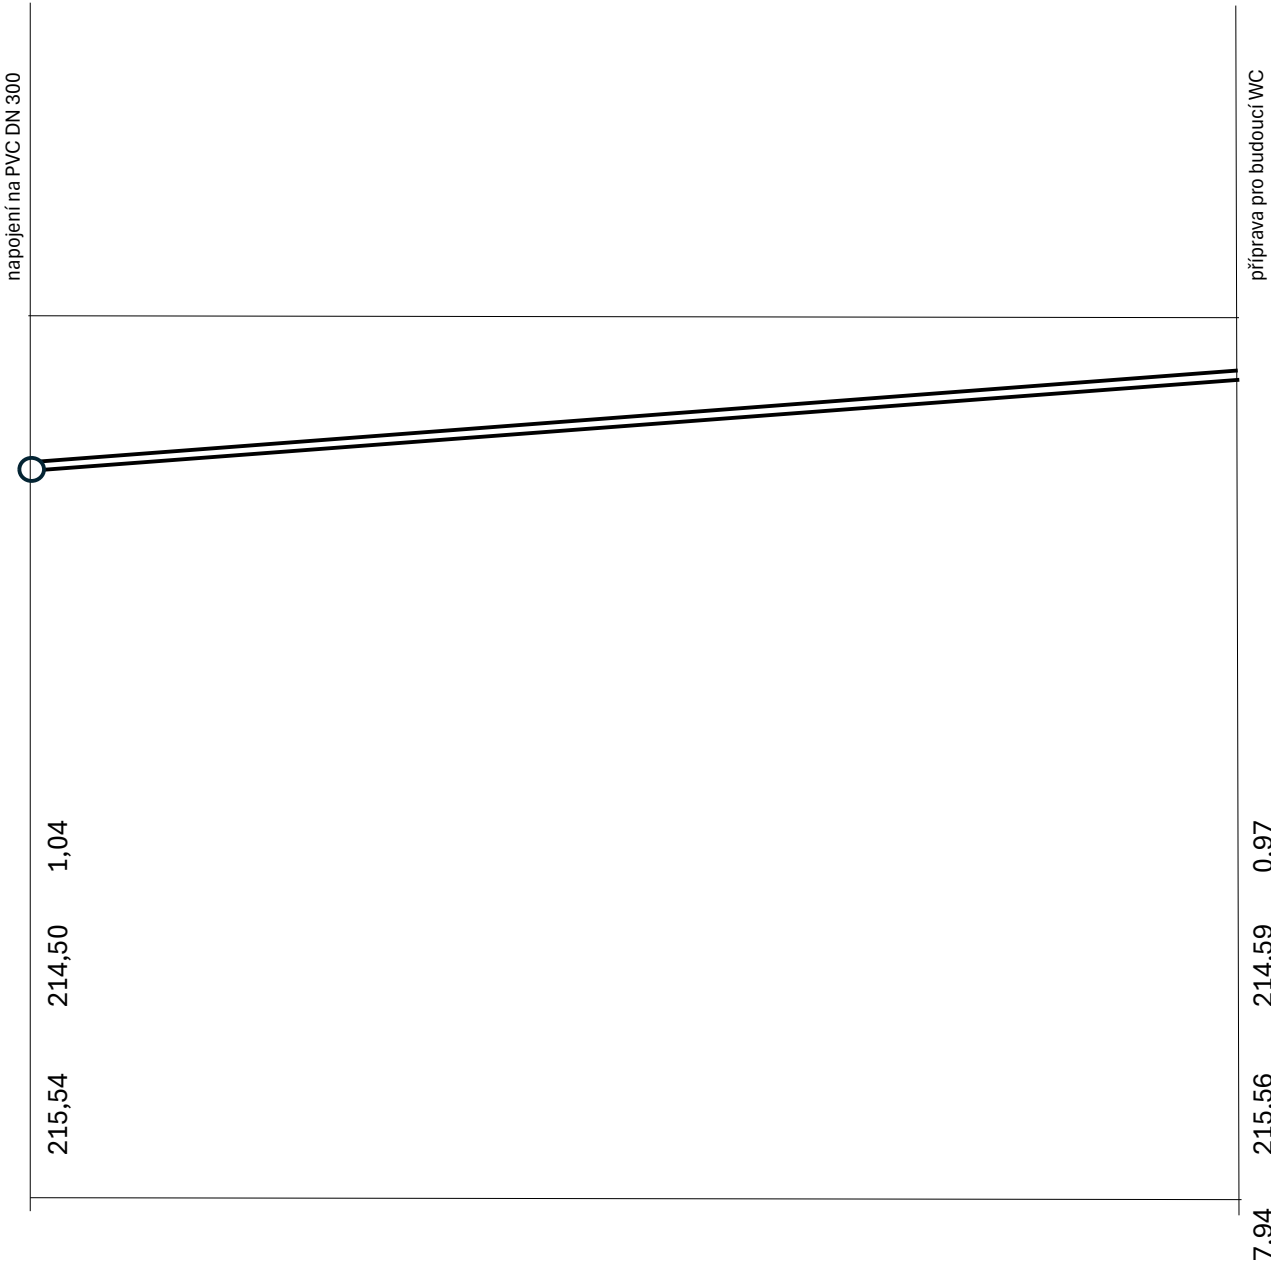

HLOUBKA DNA POTRUBÍ

1,04

0,97

KÓTA DNA POTRUBÍ

214,50

214,59

KÓTA TERÉNU
SROVNÁVACÍ ROVINA

215,54

215,56

STANIČENÍ
PROFIL (MATERIÁL - DÉLKA)
ULOŽENÍ

0.0

PVC SN 8 DN 150 - 7,94
Pískové lože, obsyp 300mm, drenáž, štp. polštář

| | | | | |
|--|---|-----------|---|----------------|
| VYPRACOVAL | KONTROLOVAL | DATUM | 1. SčV, a. s. Ke Koblí 971 100 00 Praha 10 tel. 724 418 471 | |
| Příbelská Markéta, DiS. | Petr Jicha | 30.9.2025 | | |
| STUPEŇ | DOKUMENTACE SKUTEČNÉHO PROVEDENÍ STAVBY | | | |
| NÁZEV VÝKRESU | | | Stavební úpravy přečerpávací stanice a odlehčovací komory 10 v ulici Sportovní | |
| INVESTOR: Město Český Brod | | | | |
| D.02.7 Podélný profil - příprava pro budoucí WC | | | Formát: A3 | Měřítko 1:1000 |