




ŘEZ A-A




ŘEZ B-B

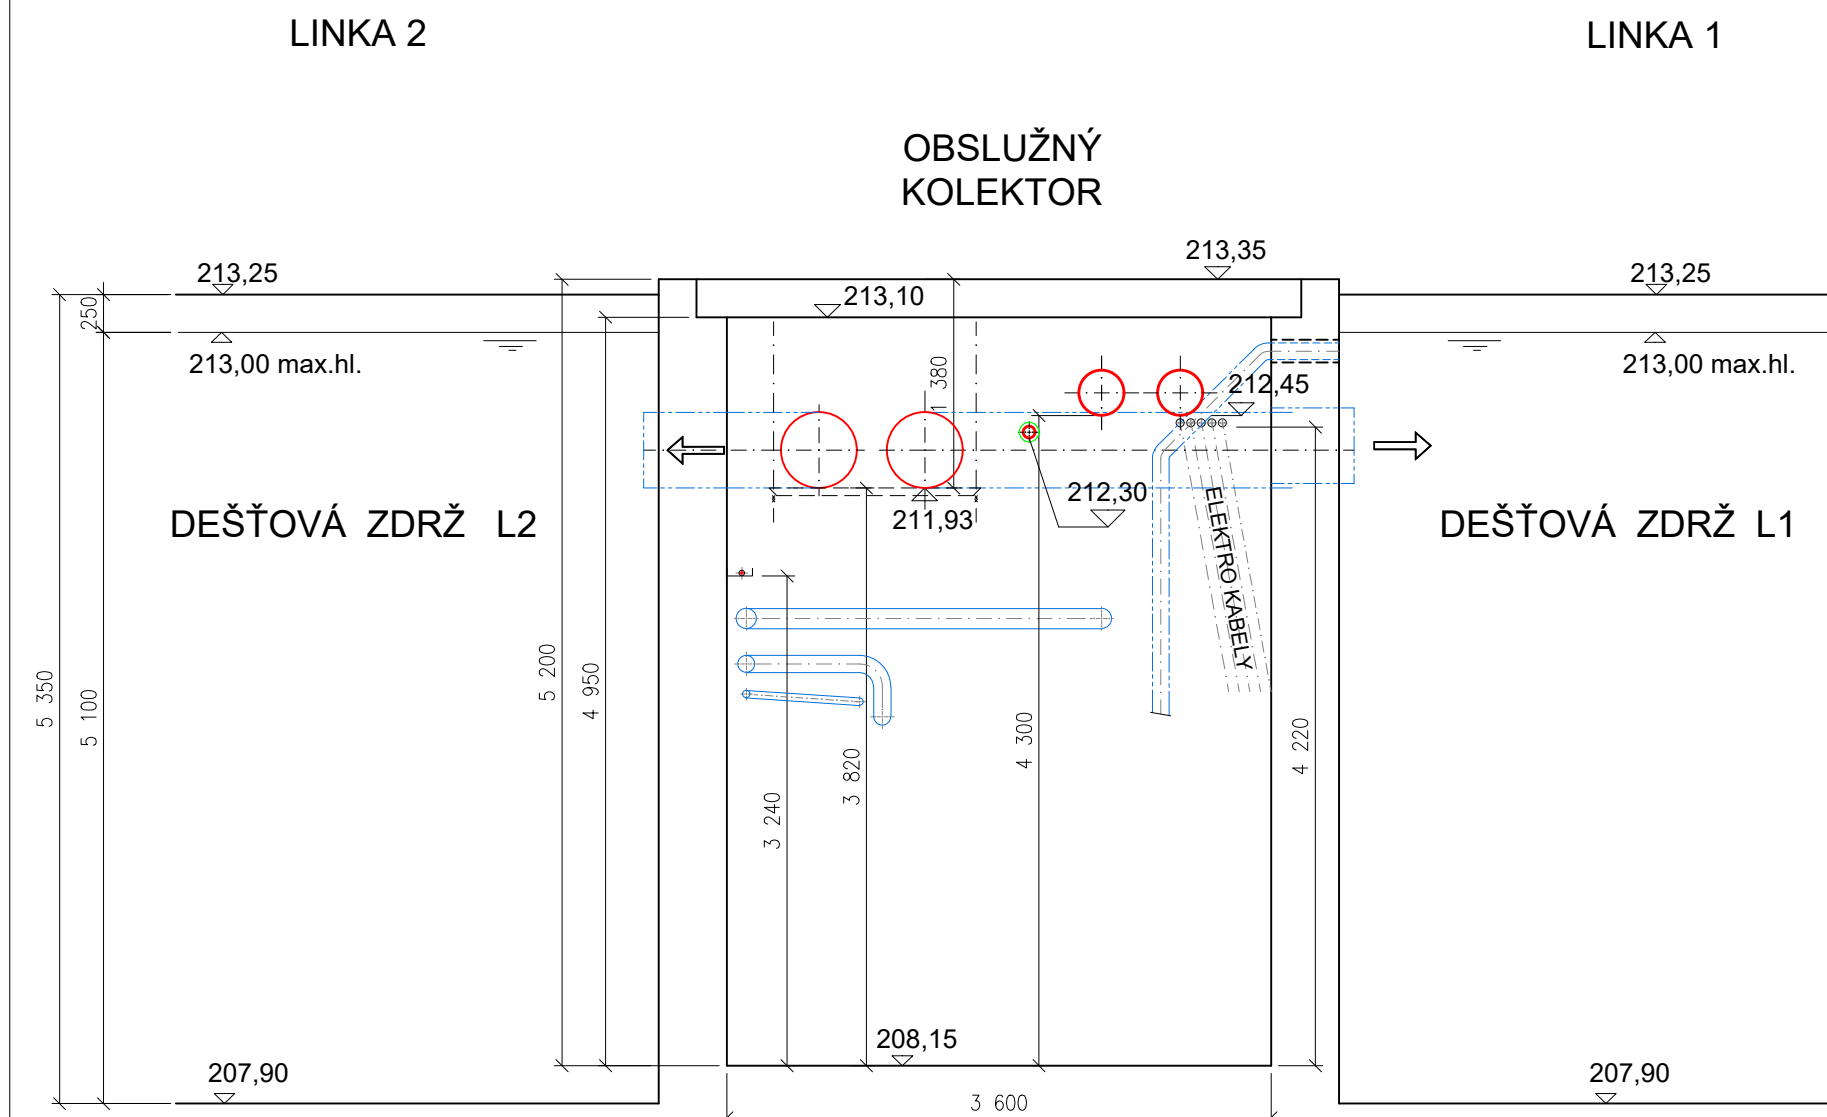

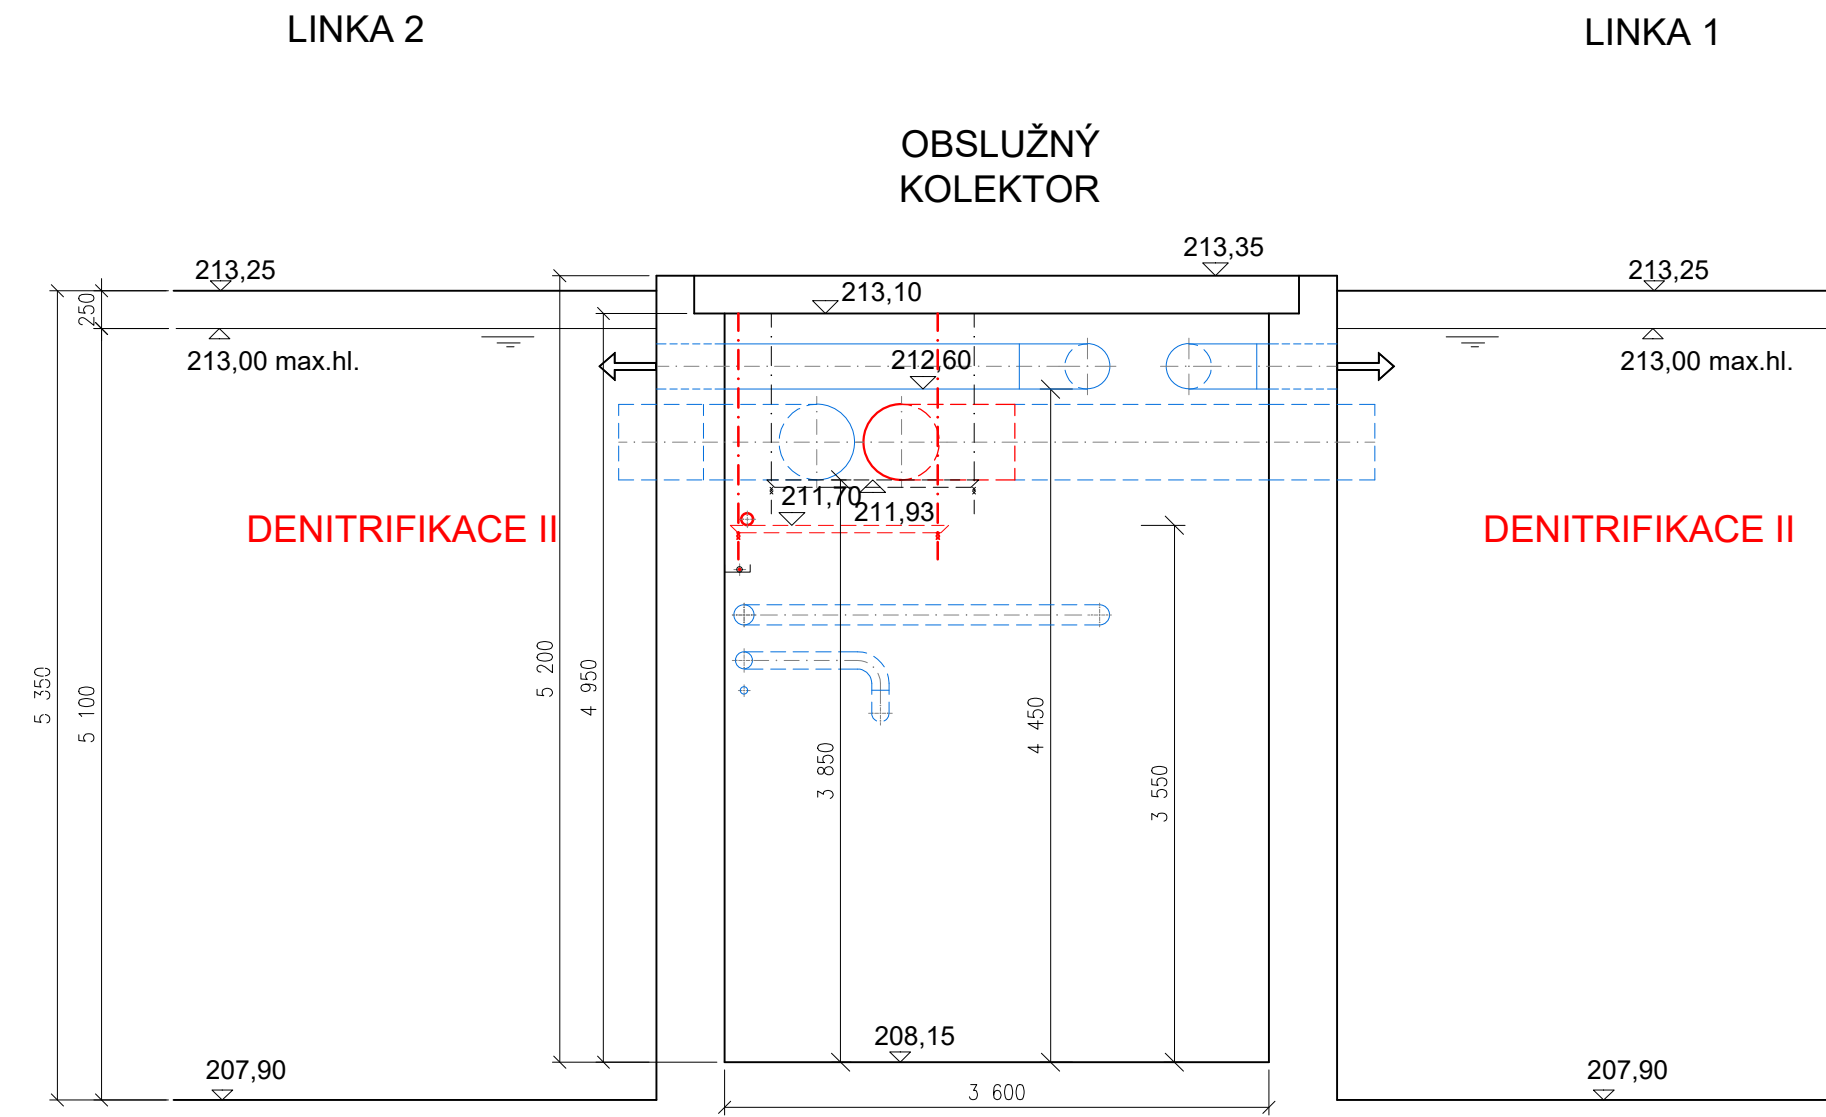

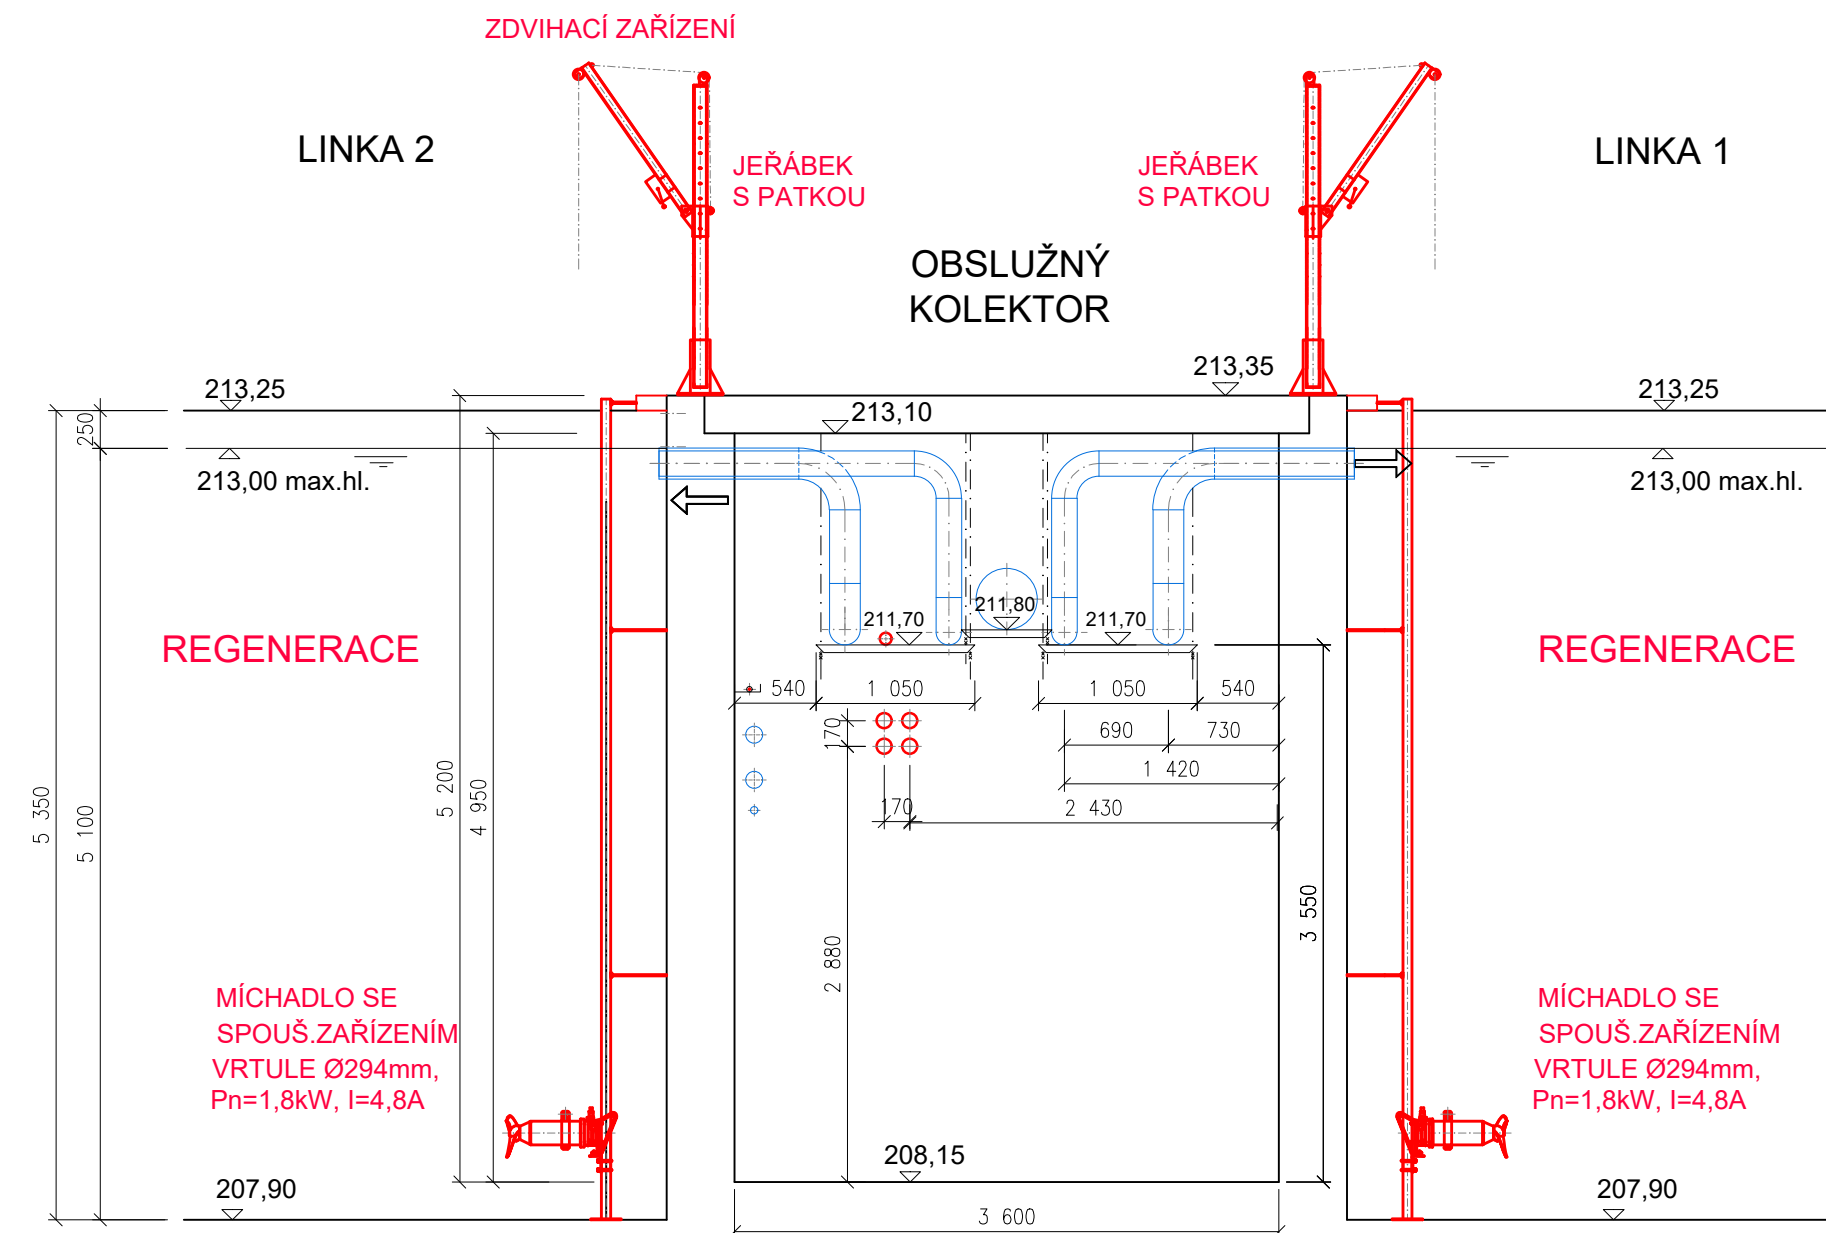



ŘEZ C-C



LEGENDA :

	STÁVAJÍCÍ STAVBA
	STÁVAJÍCÍ TECHNOLOGIE
	NOVÁ TECHNOLOGIE

5				
4				
3				
2				
1				
0	K PROJEDNÁNÍ	09.09.2022	Ing. T. DARIVČÁK	
ZMĚNA Č.	POPIS ZMĚNY	DATUM	KONTROLOVAL	PODPIS

VYPRACOVAL	KONTROLOVAL	ZODP.PROJ.	HIP	 Ing. Jan ŠINTÁK - I.P.R.E. autorizovaná projekční a inženýrská kancelář 362 14 Kolová 2 IČO: 11386096, DIČ: CZ5809181037 tel.: +420 353 228 222, fax: +420 353 232 751 Držitel certifikátu ISO 9001
Ing. D. LOUDA	Ing.T.DARIVČÁK	Ing.J.ŠINTÁK	Ing.J.ŠINTÁK	
				
St.Ú. ČESKÝ BROD	MÚ ČESKÝ BROD			
INVESTOR: MĚSTO ČESKÝ BROD, nám.HUSOVO 70, 282 01 ČESKÝ BROD				FORMÁT 6xA4 ČÍSLO PARÉ
STAVBA : <div style="text-align: center;"> PD INTENZIFIKACE ČOV ČESKÝ BROD </div> <div style="text-align: center;"> PS 01 TECHNOLOGIE ČISTÍRNÝ ODPADNÍCH VOD </div>				ÚČEL DPS
				DATUM 09/2022
				MĚŘÍTKO 1:50
				KÓTOVÁNÍ V mm
OBSAH:DOKUMENTACE SKUTEČNÉHO PROVEDENÍ STAVBY BIOLOGICKÁ LINKA ČOV-TECHNOLOGIE - ŘEZY A - A, B - B, C - C				Č.ZAKÁZKY 05-01/2022
				Č.VÝKRESU D.2.B.3.2.2.