
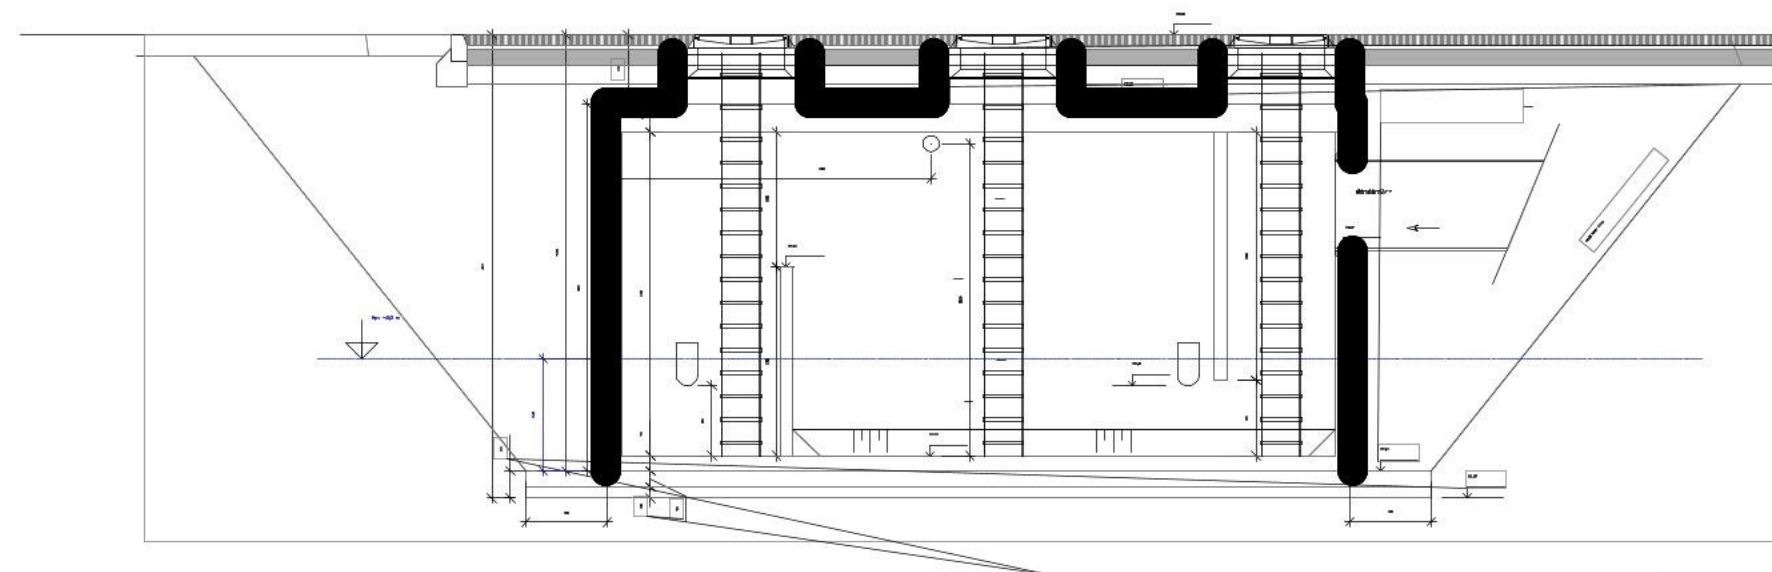
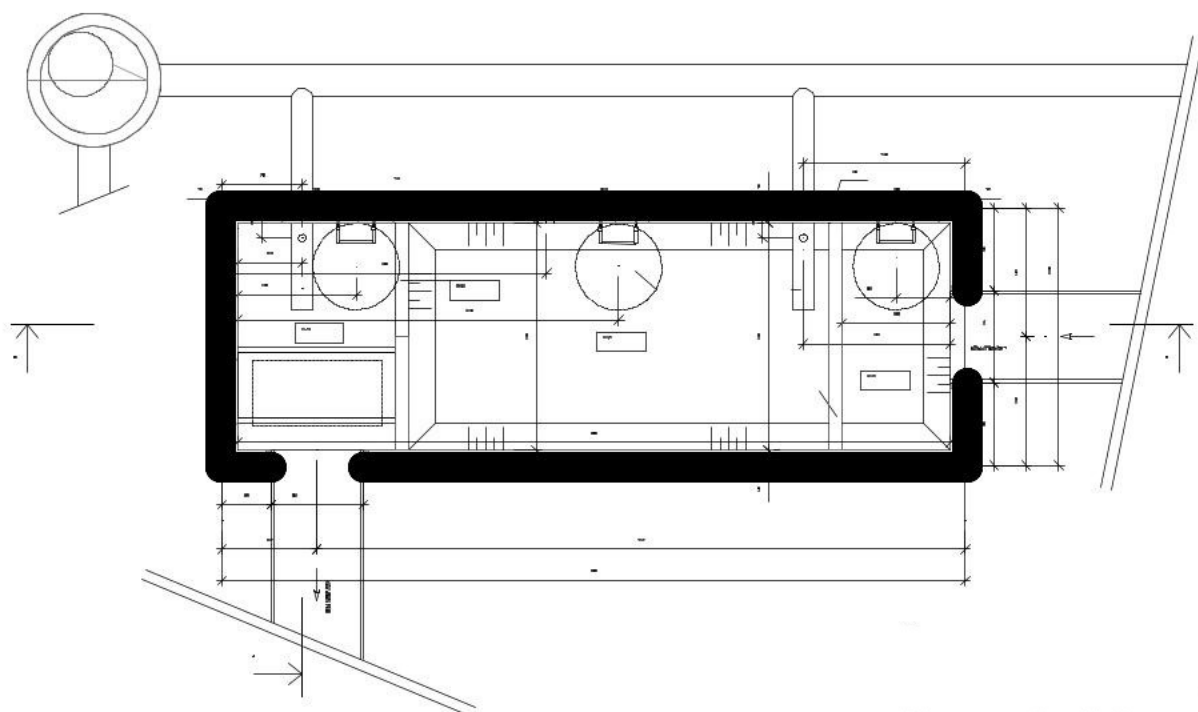


betonový přitěžovací prstenec 13,5m

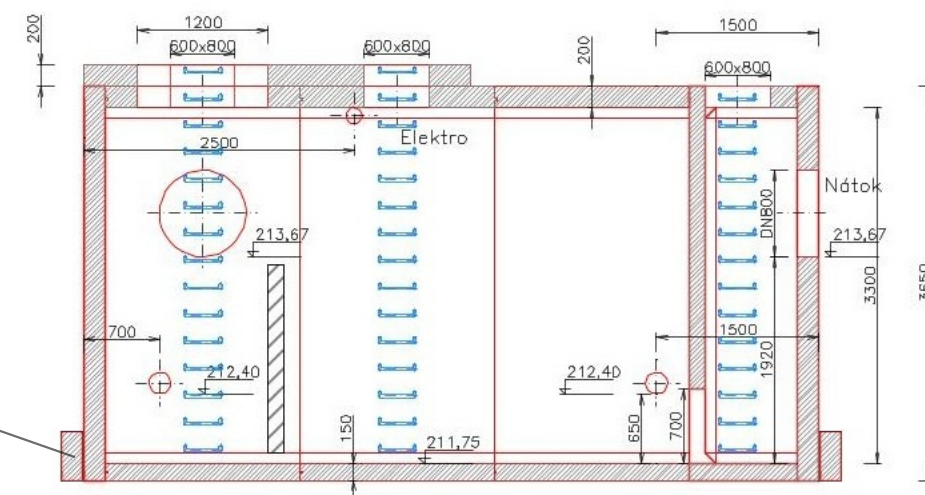

34,24 t > 64,7t.....Nevyhovuje

VYPRACOVAL	KONTROLOVAL	DATUM	1. SČV, a. s. Ke Kablu 971 100 00 Praha 10 tel. 724 418 471
Pribelská Markéta, DiS.	Petr Jícha	30.9.2025	
STUPEŇ	DOKUMENTACE SKUTEČNÉHO PROVEDENÍ STAVBY		
NÁZEV VÝKRESU <i>Stavební úpravy přečerpávací stanice a odlehčovací komory 10 v ulici Sportovní</i>			
INVESTOR: Město Český Brod		Číslo výkresu: D.04	Formát: 2xA4
		Část: Usazovací nádrž	Měřítko 1:500