

VZDÁLENOST  
OZNAČENÍ  
SMĚROVÉ POMĚRY

PŘÍPRAVA Z Š2


HLOUBKA DNA POTRUBÍ

KÓTA DNA POTRUBÍ

KÓTA TERÉNU  
SROVNÁVACÍ ROVINA

STANIČENÍ  
PROFIL (MATERIÁL - DÉLKA)

ULOŽENÍ

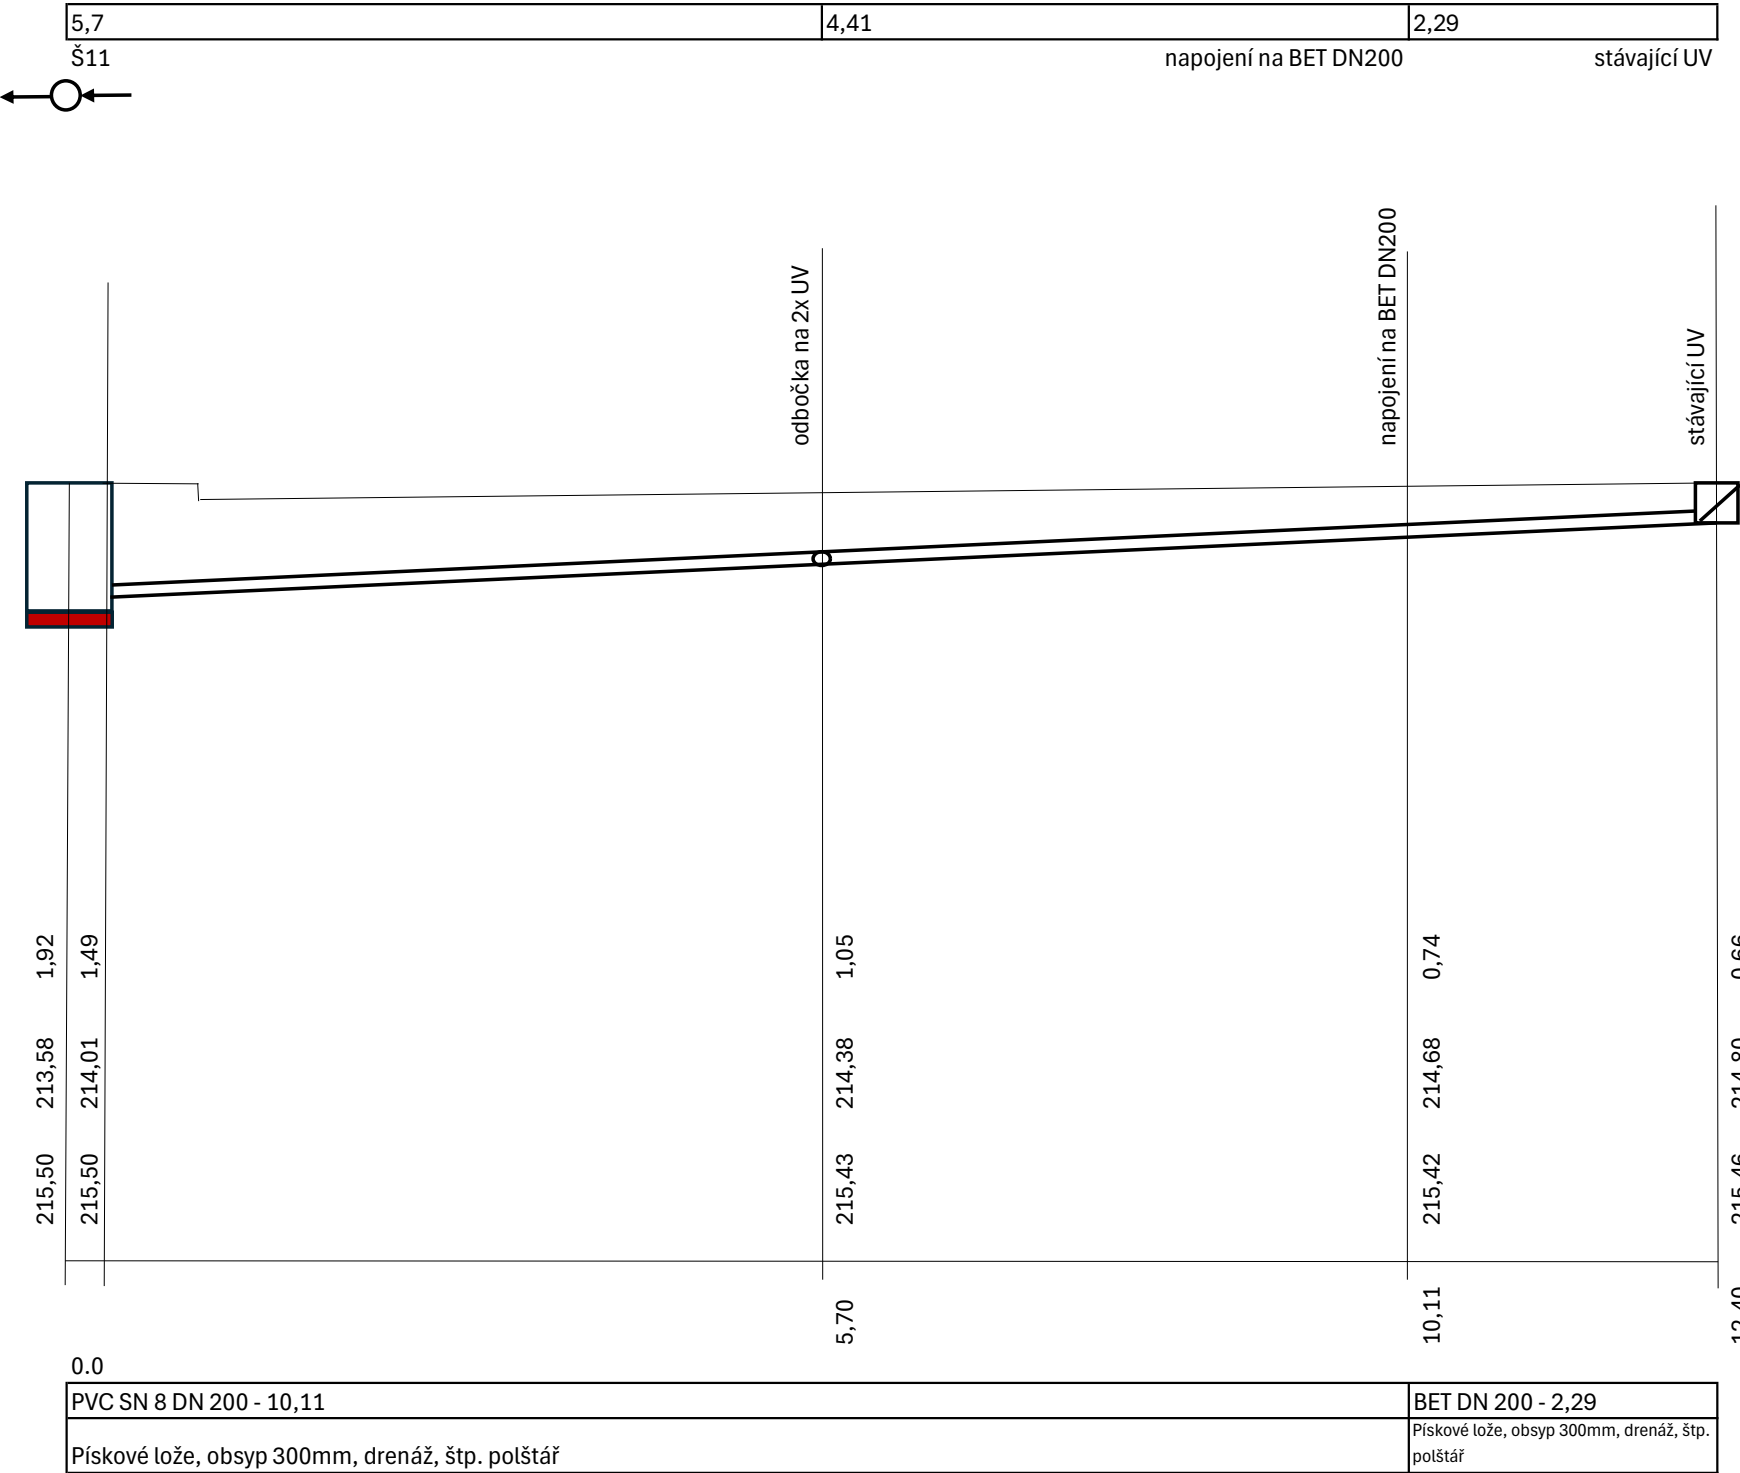

VYPRACOVAL	KONTROLOVAL	DATUM	<b>1. S&amp;V, a. s.</b>  Ke Kablu 971 100 00 Praha 10  tel. 724 418 471
Průbelská Markéta, DiS	Petr Jicha	30.9.2025	
STUPEŇ	DOKUMENTACE SKUTEČNÉHO PROVEDENÍ STAVBY		
NÁZEV VÝKRESU  Stavební úpravy přečerpávací stanice a odlehčovací komory 10 v ulici Sportovní			
INVESTOR: Město Český Brod			
D.02.4 Podélný profil od Š11 do stáv. UV			Formát: A3 Měřítko 1:1000