


VZDÁLENOST
OZNAČENÍ
SMĚROVÉ POMĚRY

4,33


UV

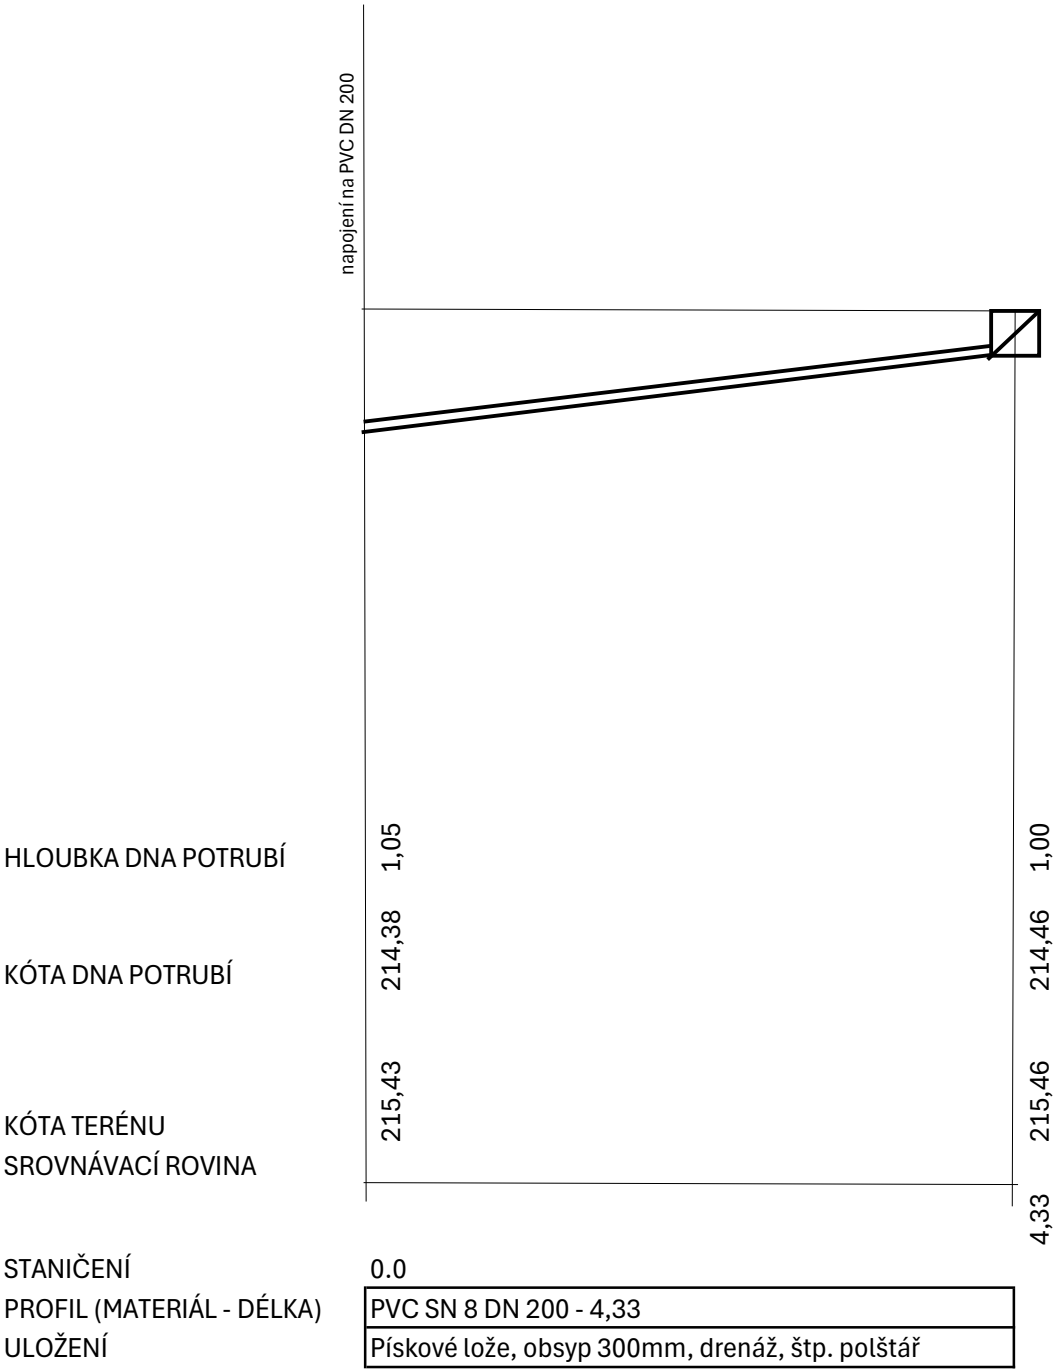

VZDÁLENOST
OZNAČENÍ
SMĚROVÉ POMĚRY

4,41

UV

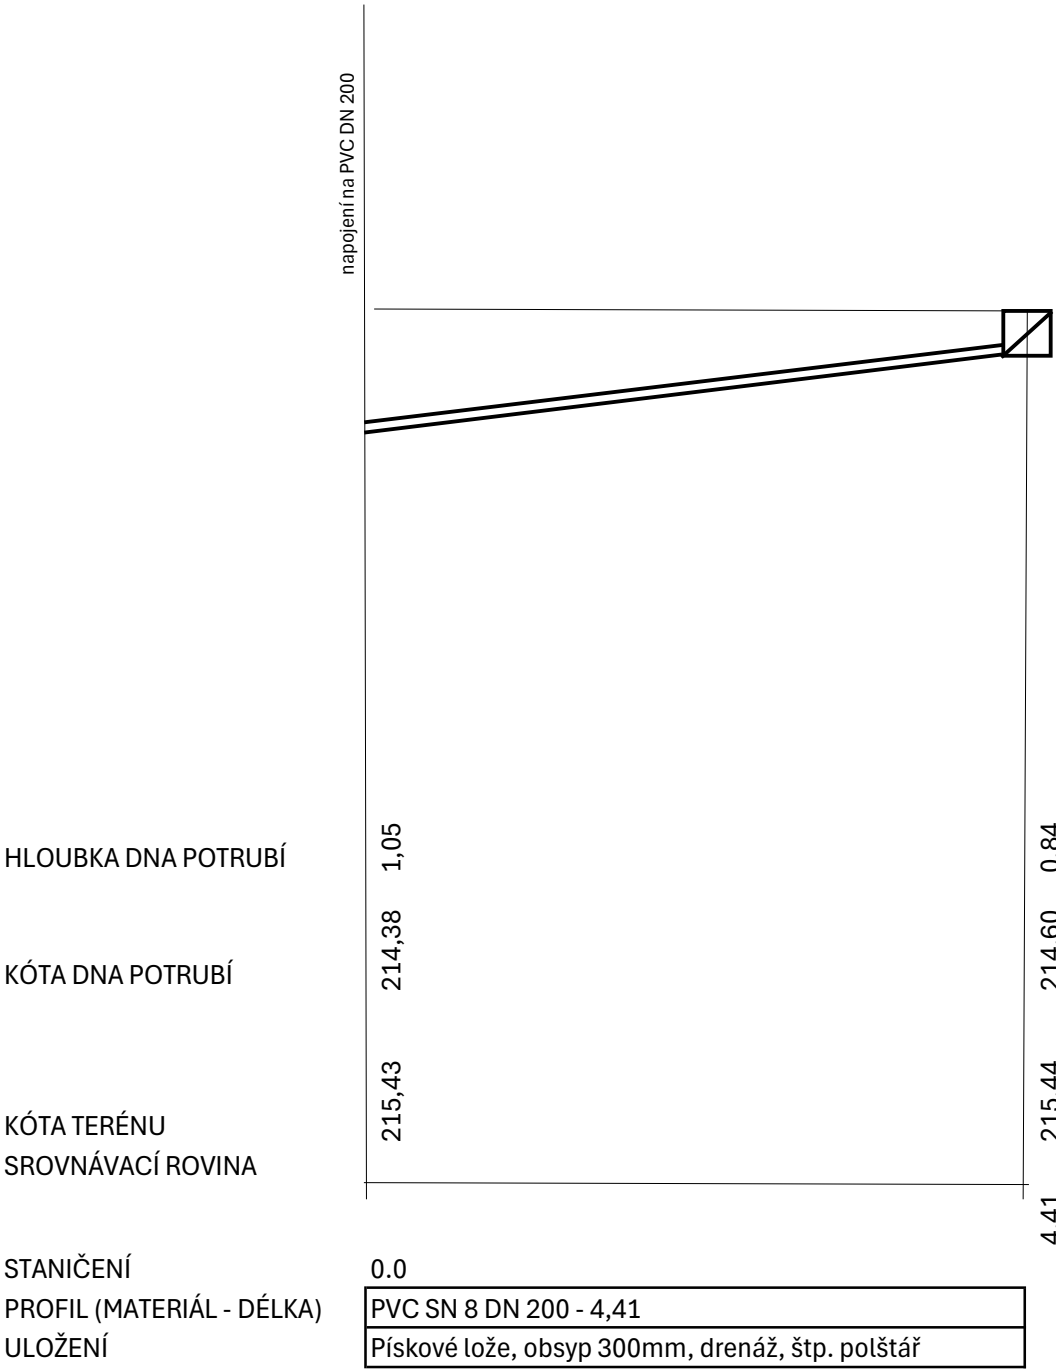

| | | | | |
|---|---|-----------|---|------------------------------|
| Přibelská Markéta, DiS. | Petr Jicha | 30.9.2025 | | |
| STUPEŇ | DOKUMENTACE SKUTEČNÉHO PROVEDENÍ STAVBY | | | |
| NÁZEV VÝKRESU | | | | |
| Stavební úpravy přečerpávací stanice a odlehčovací komory 10 v ulici Sportovní | | | | |
| INVESTOR: Město Český Brod | | | D.02.5 Podélný profil - 2x UV odbočky od Š11 | Formát: A3 Měřítko 1:1000 |