

VZDÁLENOST  
OZNAČENÍ  
SMĚROVÉ POMĚRY


PŘÍPRAVA Z Š2

HLOUBKA DNA POTRUBÍ

KÓTA DNA POTRUBÍ

KÓTA TERÉNU  
SROVNÁVACÍ ROVINA

STANIČENÍ  
PROFIL (MATERIÁL - DÉLKA)  
ULOŽENÍ

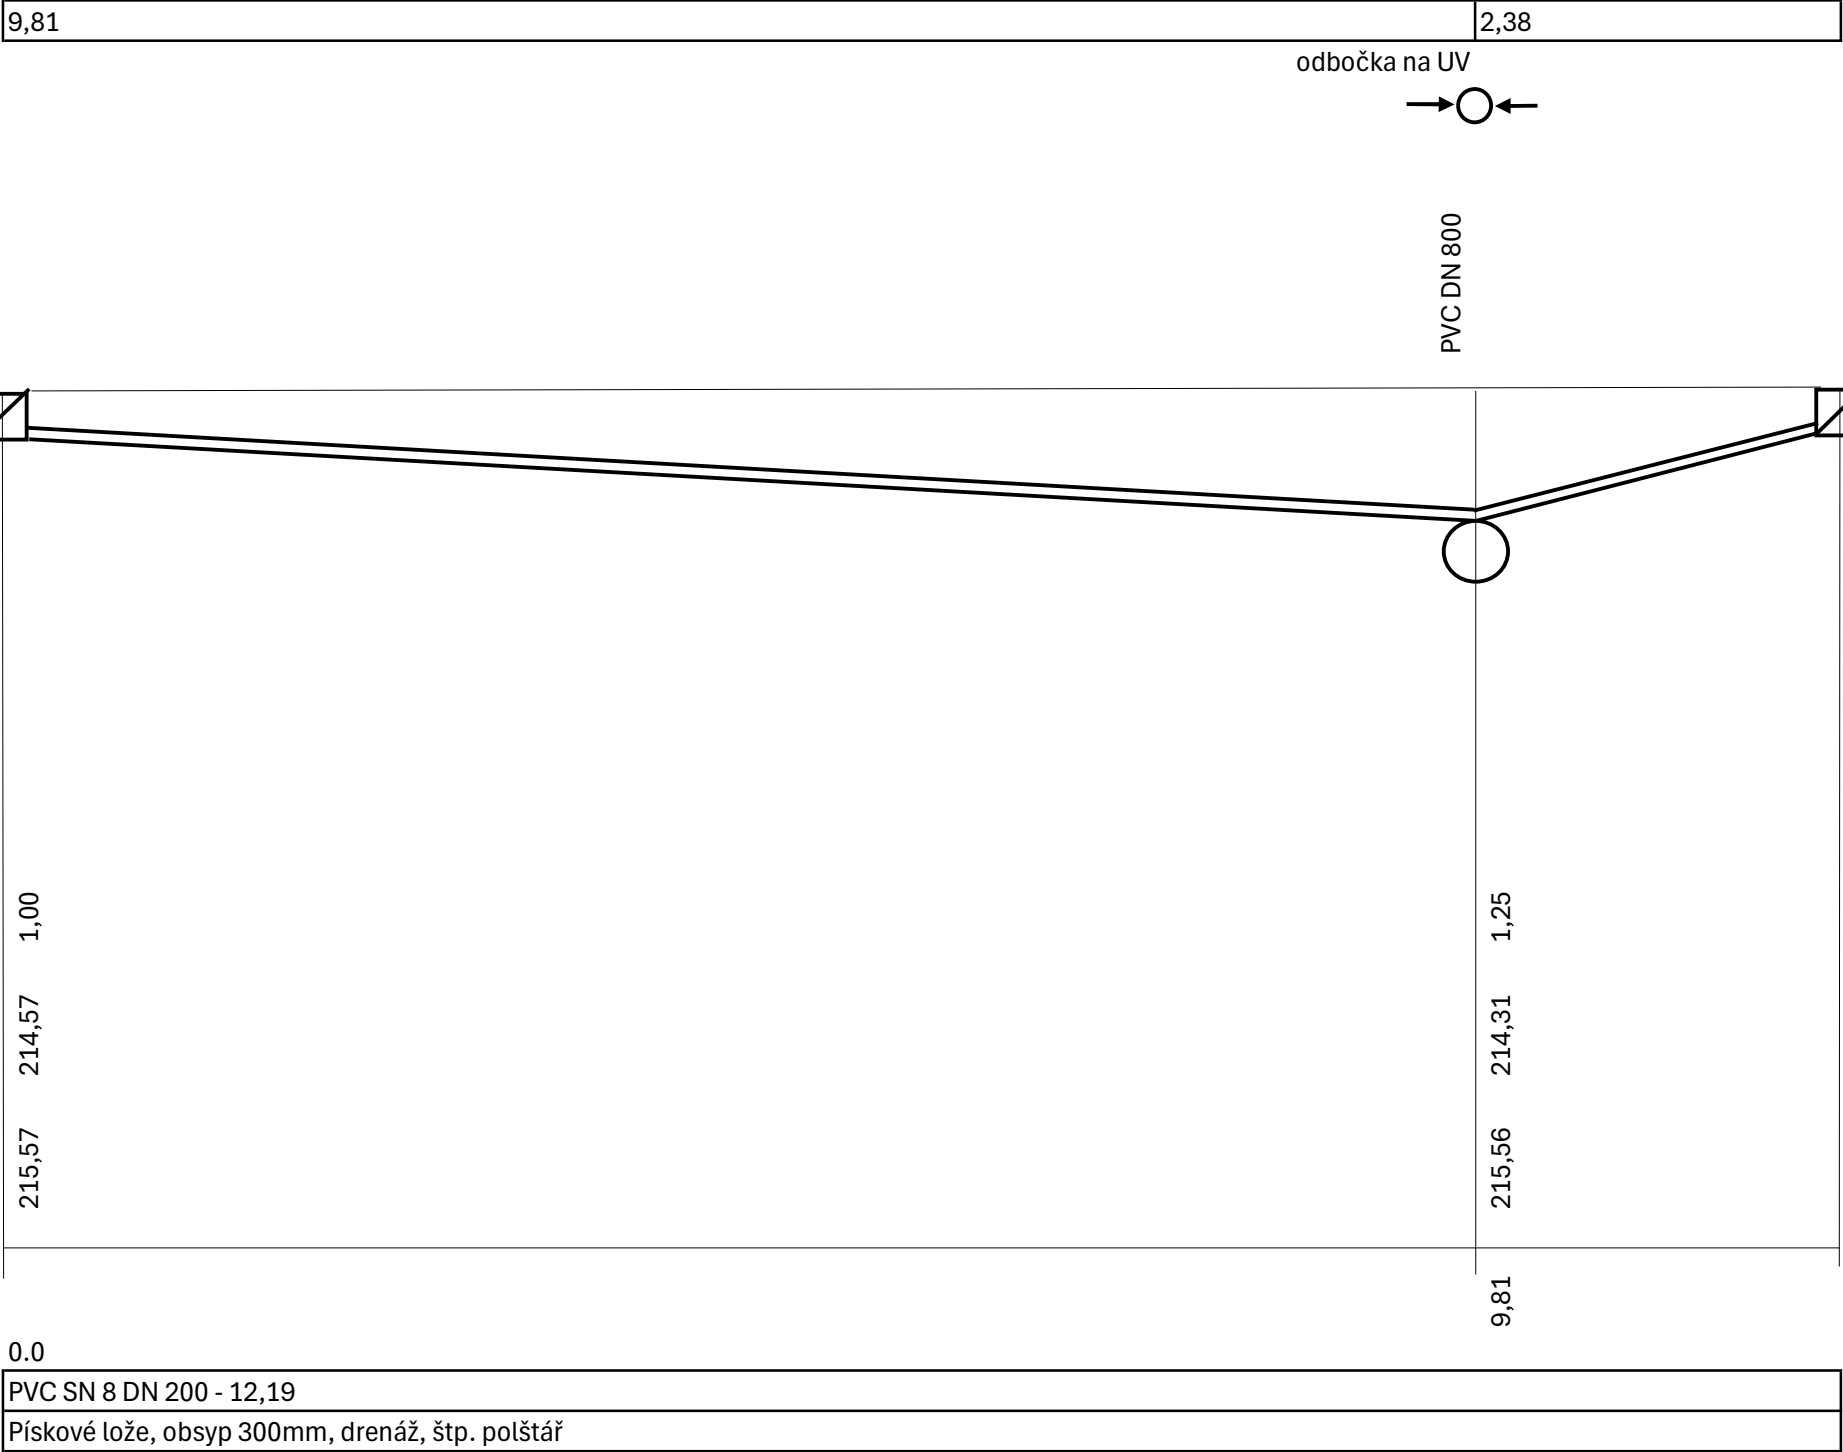

VYPRACOVAL	KONTROLOVAL	DATUM	1. SčV, a. s.  Ke Kابلu 971 100 00 Praha 10  tel. 724 418 471
Průběžná Markéta, DIS	Petr Jilka	30.9.2025	
STUPEŇ	DOKUMENTACE SKUTEČNÉHO PROVEDENÍ STAVBY		
NÁZEV VÝKRESU			
Stavební úpravy přečerpávací stanice a odlehčovací komory 10 v ulici Sportovní			
INVESTOR: Město Český Brod			D.02.6 Podélný profil - 2xUV na DN800
			Formát:A3 Měřítko 1:1000