DÉLKA VODOVODU 37.85

OZNAČENÍ VRCHOLOVÝCH BODŮ

ZÚ KÚ

MĚŘÍTKA 1:100/100

IO 06 Výšková úprava vodovodu

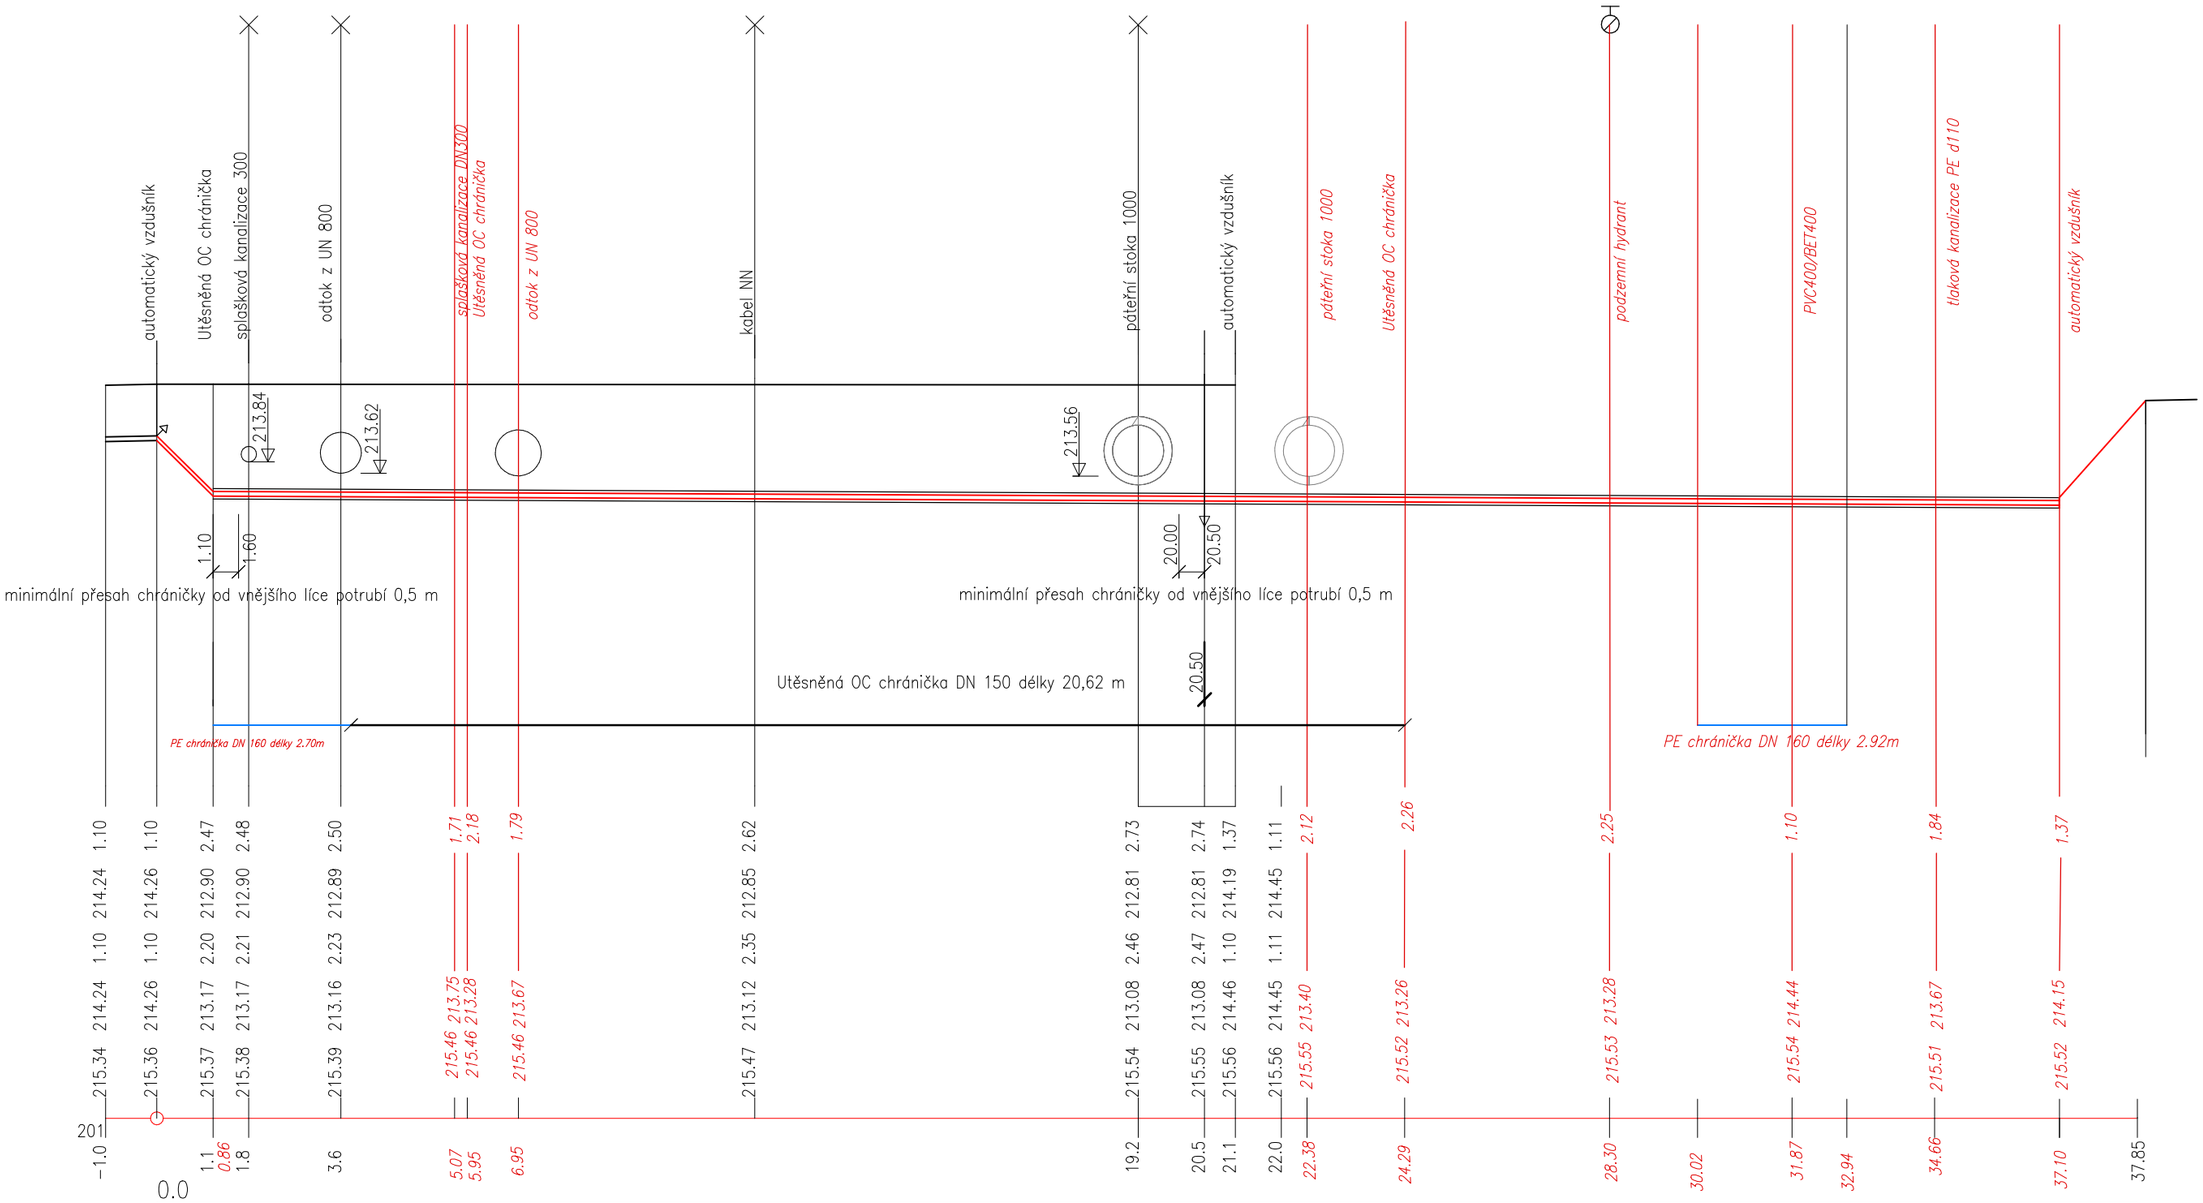

HLOUBKA VÝKOPU

KÓTA VÝKOPU

HLOUBKA DNA POTRUBÍ

KÓTA DNA POTRUBÍ

KÓTA PŮVODNÍHO TERÉNU

SROVNÁVACÍ ROVINA

STANIČENÍ [km/m]

MATERIÁL–DÉLKA[m]

ULOŽENÍ

PE 100 RC d90x8,2 SDR 11–21.10 *PE 100 RC d90x8,2 SDR 37.85*	
Pískové lože 150 mm, štp polštář, drenáž, obsyp 300 mm	

Petr Jícha — Digitálně podepsal Petr Jícha, Datum: 2025.12.05 13:22:56 +01'00'

Ing. Tomáš Melichar — Digitálně podepsal Ing. Tomáš Melichar, Datum: 2025.12.06 17:33:23 +01'00'

VYPRACOVAL	KONTROLOVAL	DATUM
Příbelská Markéta, DiS.	Petr Jícha	30.9.2025
STUPEŇ	DOKUMENTACE SKUTEČNÉHO PROVEDENÍ STAVBY	

NÁZEV VÝKRESU

Stavební úpravy přečerpávací stanice a odlehčovací komory 10 v ulici Sportovní

1. SčV, a. s.
Ke Kablu 971
100 00 Praha 10
tel. 724 418 471

Číslo výkresu: D.02.2	Formát:A3
D.02.2 Podélné profily vodovodu	Měřítko 1:1000

INVESTOR: Město Český Brod