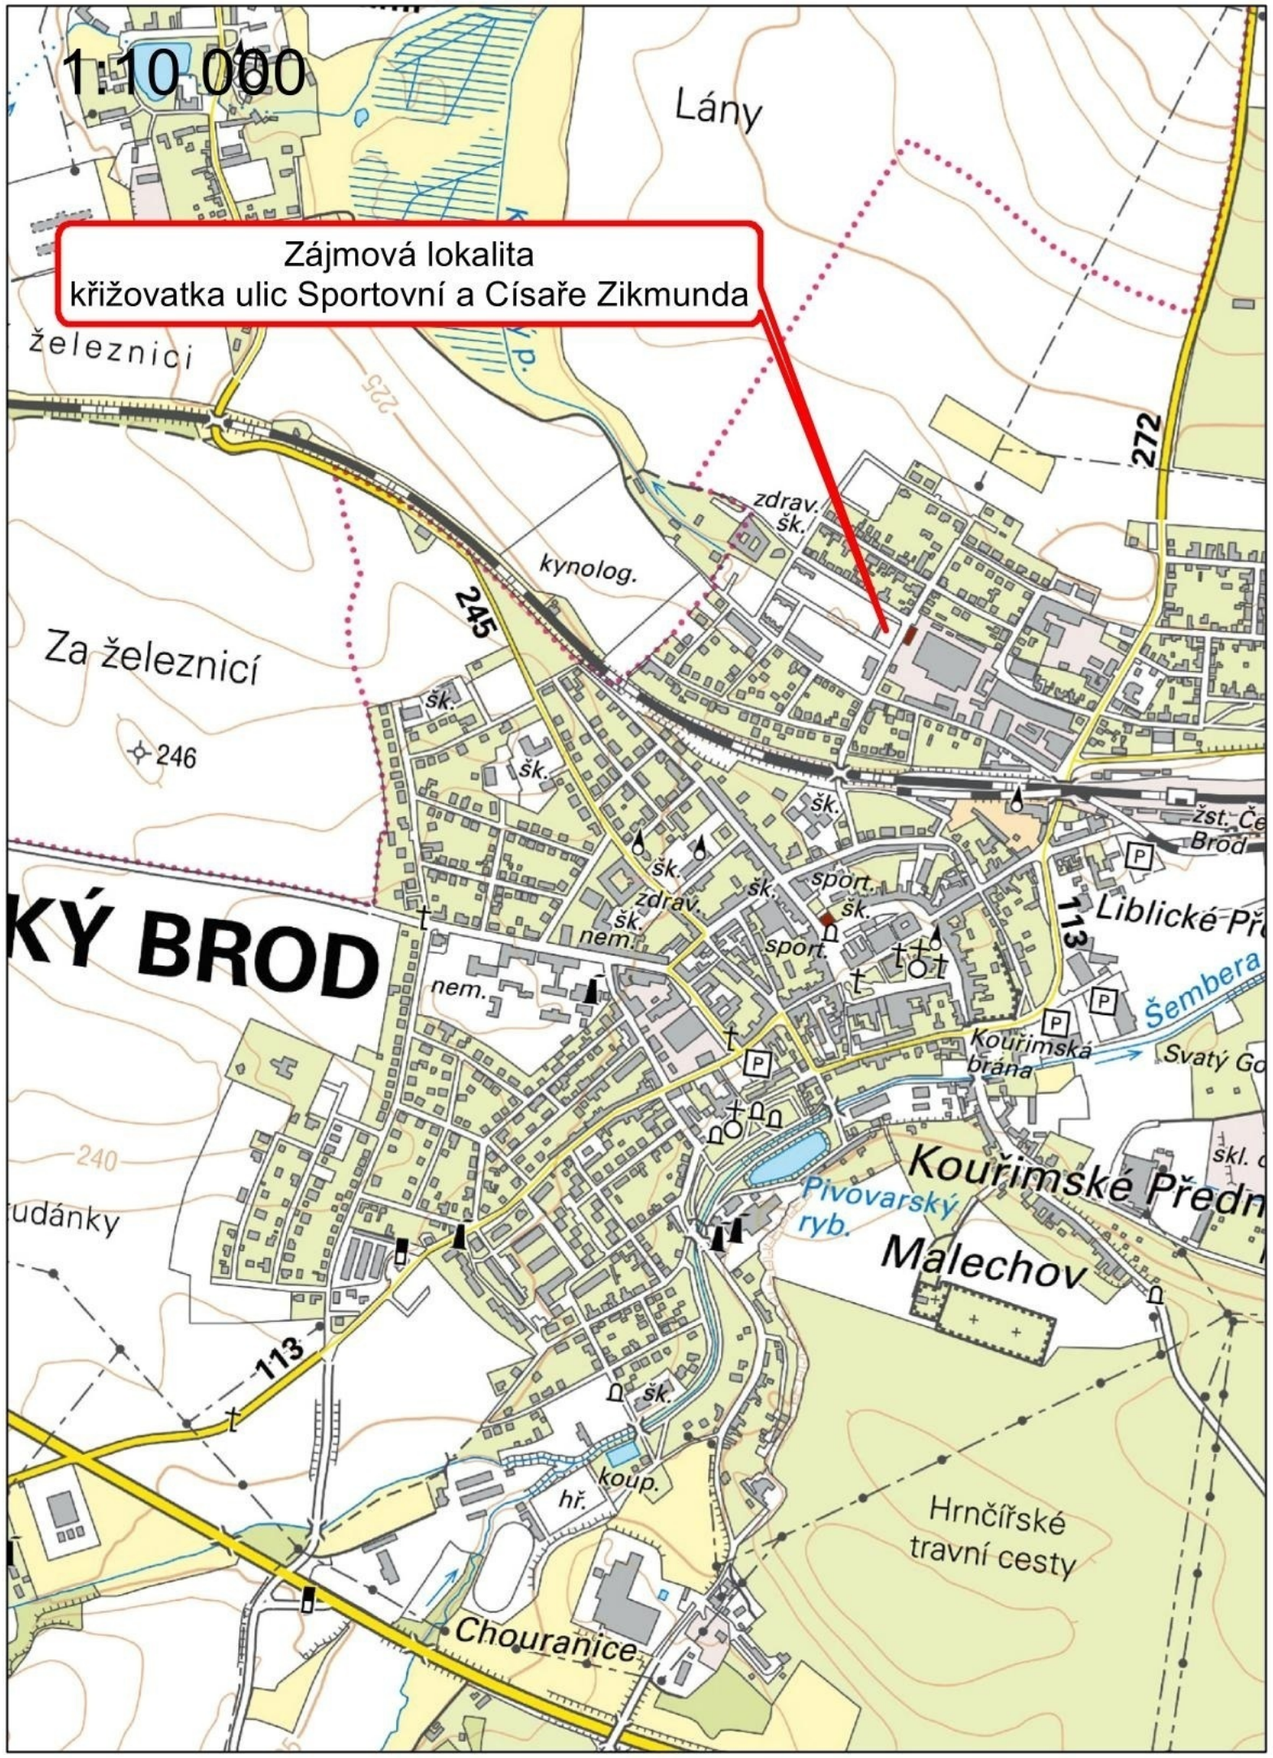

IO	Název	Materiál	Délka (m)
IO 01	Páteřní stoka	PVC SN12 DN300	5,14
		Železobeton DN1000	19,26
		PVC SN12 DN800	5,21
		PVC SN12 DN400	6,88
		PE d160	2,78
	Vypouštění nádrže na ČSOV	PVC SN12 DN300	32,33
		PVC SN12 DN300 - příprava z Š8	10,59
	Odtok do vodoteče	PVC SN12 DN800	14,38
		PVC SN12 DN800 mezi UN do OK	6,71
		PVC SN8 DN200 - UV do Š11	18,85
		PVC SN8 DN200 - 2x UV do PVC DN800	12,19
		PVC SN12 DN800 - příprava od Š2	18,19
	Výtlak ČS	PE 100 RC d180x16,4 SDR 11	40,61
IO 02	Čerpací stanice		
IO 03	Odlehčovací komora		
IO04	Usazovací nádrž		
IO05	Technologická elektroistalace a SŘTP		
IO06	Výšková úprava vodovodu	PE 100 RC d90x8.2 SDR11	37,85

Celká délka	Délka (m)
Páteřní stoka	39,27
Vypouštění nádrže na ČSOV	42,92
Odtok do vodoteče	58,13

Rušené řady	Délka (m)
PE d90 vodovodní řad	37,85
PE d180 výtlačný řad	24
PVC DN200	11,5
BET DN400	9,9
BET DN600	9,4
KT DN400	8,8
PVC DN250	26,9

Petr Jícha
Digitálně podepsal Petr Jícha
Datum: 2025.10.30 08:39:25 +01'00'

Ing. Tomáš Melichar
Digitálně podepsal Ing. Tomáš Melichar
Datum: 2025.10.30 13:58:16 +01'00'

VYPRACOVAL	KONTROLOVAL	DATUM	
Pribelská Markéta, DiS.	Petr Jícha	30.9.2025	
STUPEŇ	DOKUMENTACE SKUTEČNÉHO PROVEDENÍ STAVBY		
NÁZEV VÝKRESU Stavební úpravy přečerpávací stanice a odlehčovací komory 10 v ulici Sportovní			1. SčV, a. s. Ke Kablu 971 100 00 Praha 10 tel. 724 418 471
			Číslo výkresu: C.1 / Formát: 2xA4
INVESTOR: Město Český Brod			Část: Přehledná situace / Měřítko 1:500